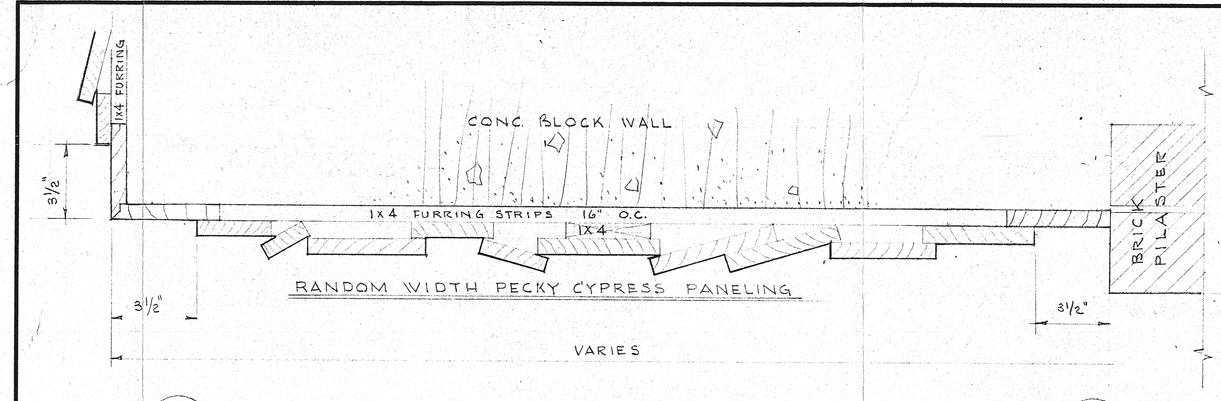

1 SCALE 3"=1'-0"

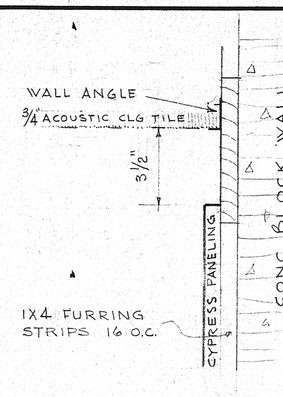

2 SCALE 3"=1'-0"

3 SCALE 3"=1'-0"

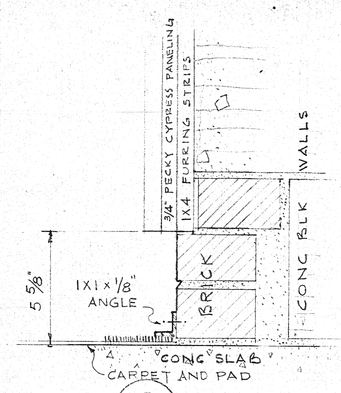

4 SCALE 3"=1'-0"

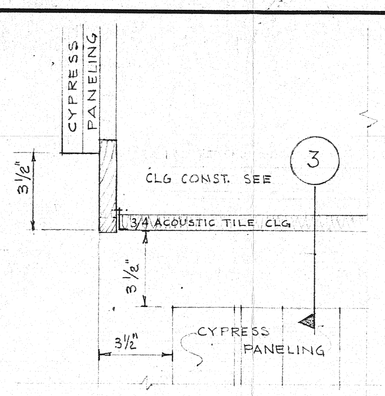

5 SCALE 3"=1'-0"

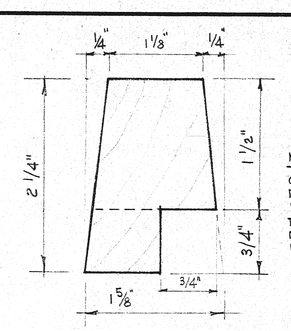

FULL SIZE DETAIL OF PANEL MOLD USED THROUGH-OUT BUILDING "L"

6

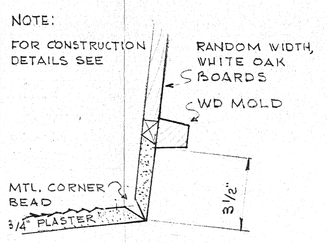

7

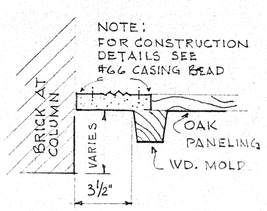

8

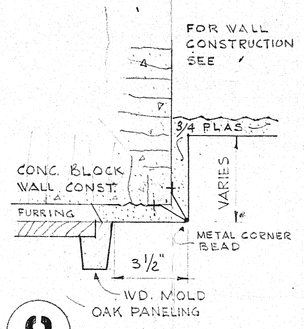

9

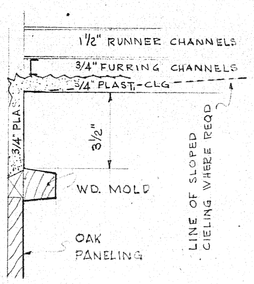

10

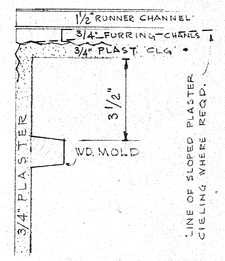

11

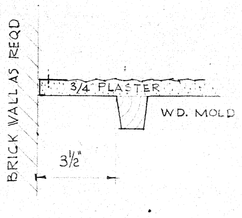

12

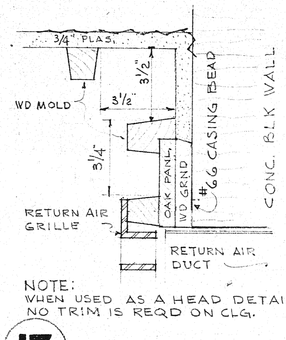

NOTE:
WHEN USED AS A HEAD DETAIL NO TRIM IS REQD ON CLG.

13

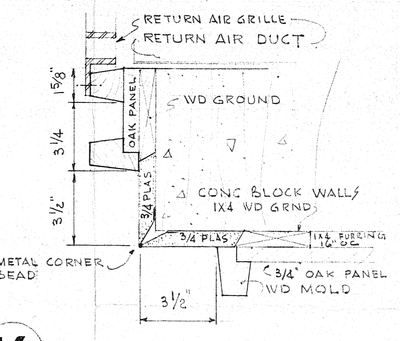

14

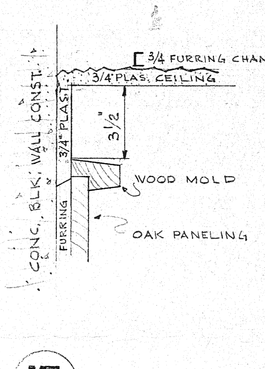

15

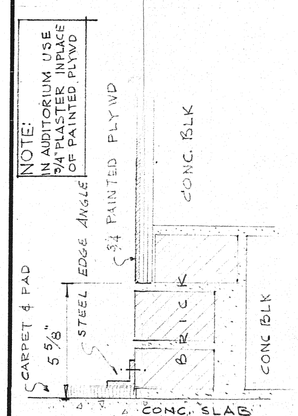

16

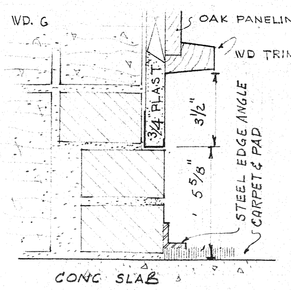

17

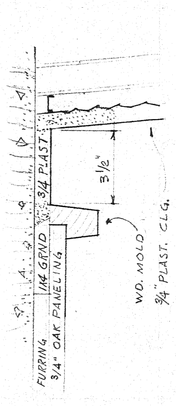

18

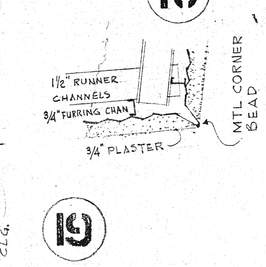

19

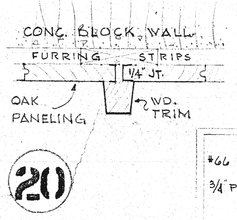

20

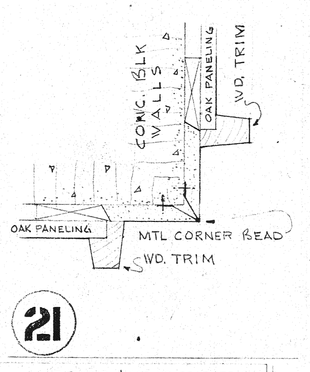

21

22

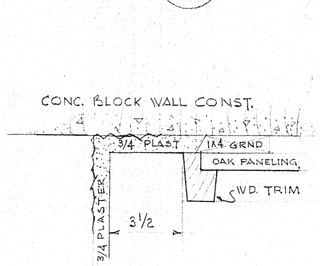

23

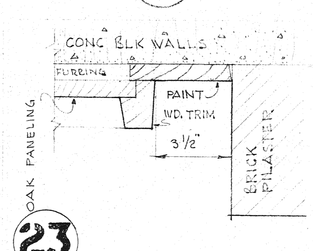

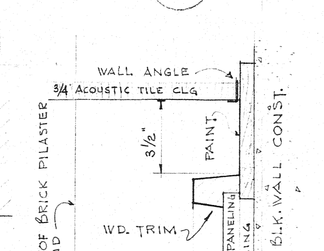

24

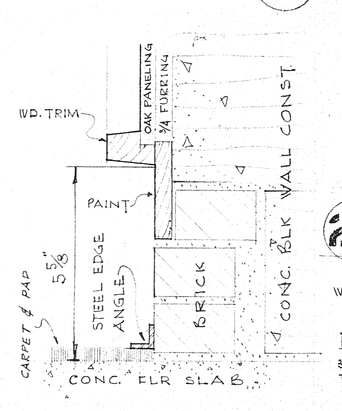

25

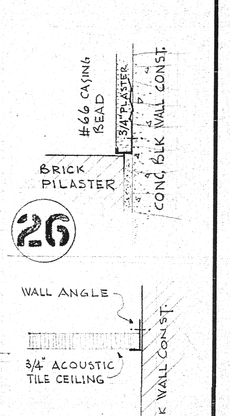

26

27

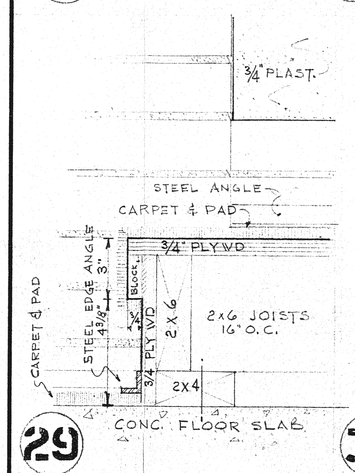

29

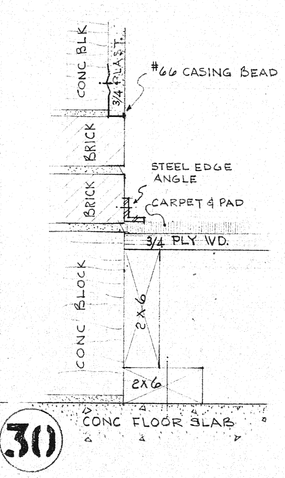

30

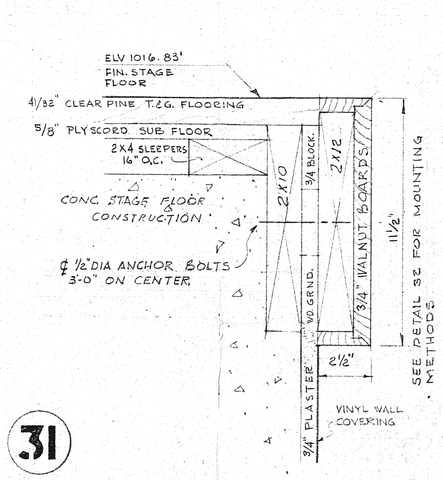

31

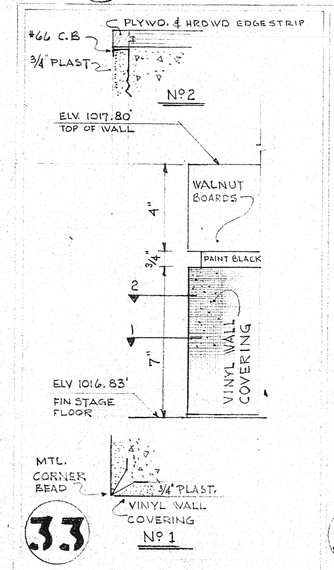

32 33

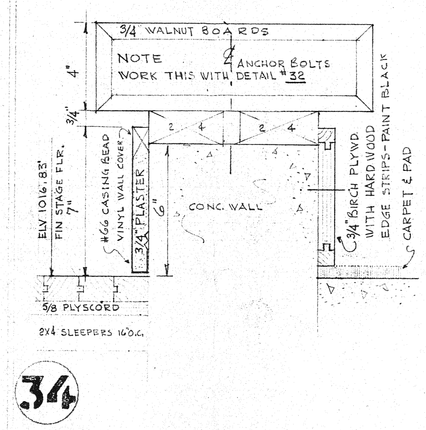

34

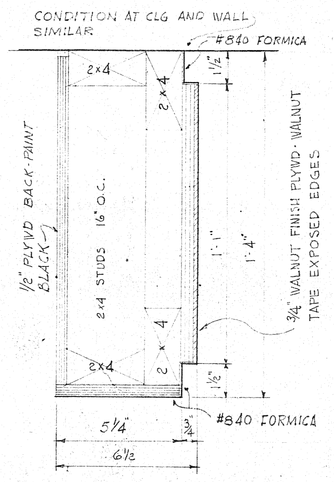

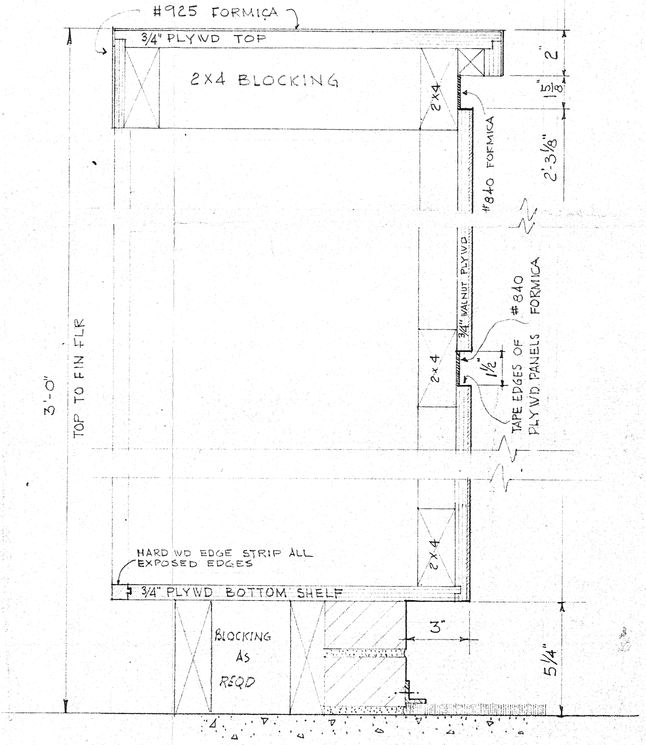

37 38

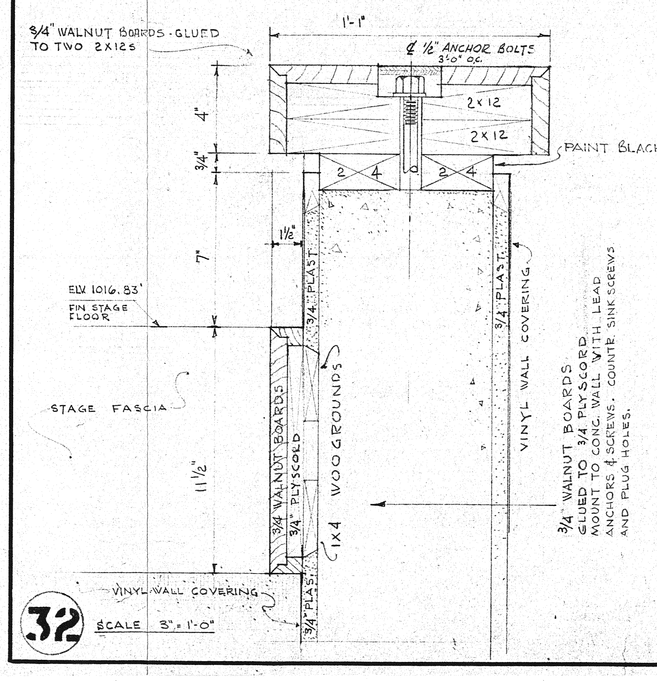

32 SCALE 3"=1'-0"

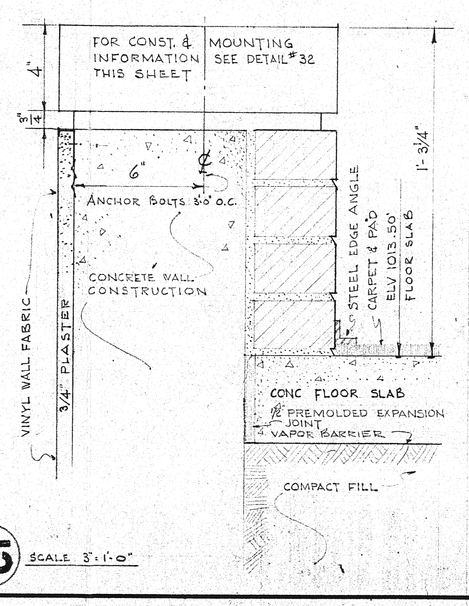

35 SCALE 3"=1'-0"

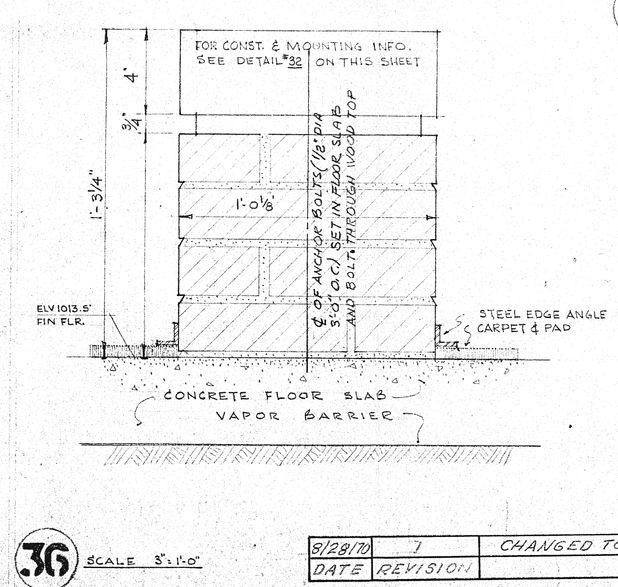

36 SCALE 3"=1'-0"

DATE	REVISION	DESCRIPTION	BY
8/28/70	1	CHANGED TO AS BUILT DRAWINGS	W.H.H.

GEORGIA No. 883 ROBERT HUNTER FELLERS ARCHITECT

JONES AND ASSOCIATES
ARCHITECTS AND ENGINEERS
AUGUSTA, GEORGIA

GEORGIA RETARDATION CENTER
DEKALB COUNTY, GEORGIA
GEORGIA DEPARTMENT OF PUBLIC HEALTH

BUILDING L

PANELING & TRIM DETAILS

DSN.	R.F.C.	APPROVED BY	DWG. NO.
DWN.	R.F.C.		A-137
CHK.	M.K.J.		
JOB 655	DATE FEB, 1966	REVISION NO.	OF 195